
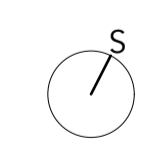


půdorys 1.PP

Novostavba obslužného objektu na p.p.č. 1053 v k.ú. Boží Dar.

tabulka místností:

č.m.	název místnosti	plocha [m ²]	podlahová krytina	povrch zdí	povrch stropu
-1.01	šatna	15,1	keramická dlažba	omítka	omítka
-1.02	koupelna	2,9	keramická dlažba	keramický obklad	omítka
-1.03	office	4,1	keramická dlažba	omítka	omítka
-1.04	chladicí boxy	21,1	keramická dlažba	omítka	omítka
-1.05	příprava zeleniny	4,1	keramická dlažba	omítka / keramický obklad	omítka
-1.06	suchý sklad	5,6	keramická dlažba	omítka	omítka
-1.07	úklid	3,6	keramická dlažba	omítka / keramický obklad	omítka
-1.08	šatna	21,6	vinylová podlaha	omítka	omítka

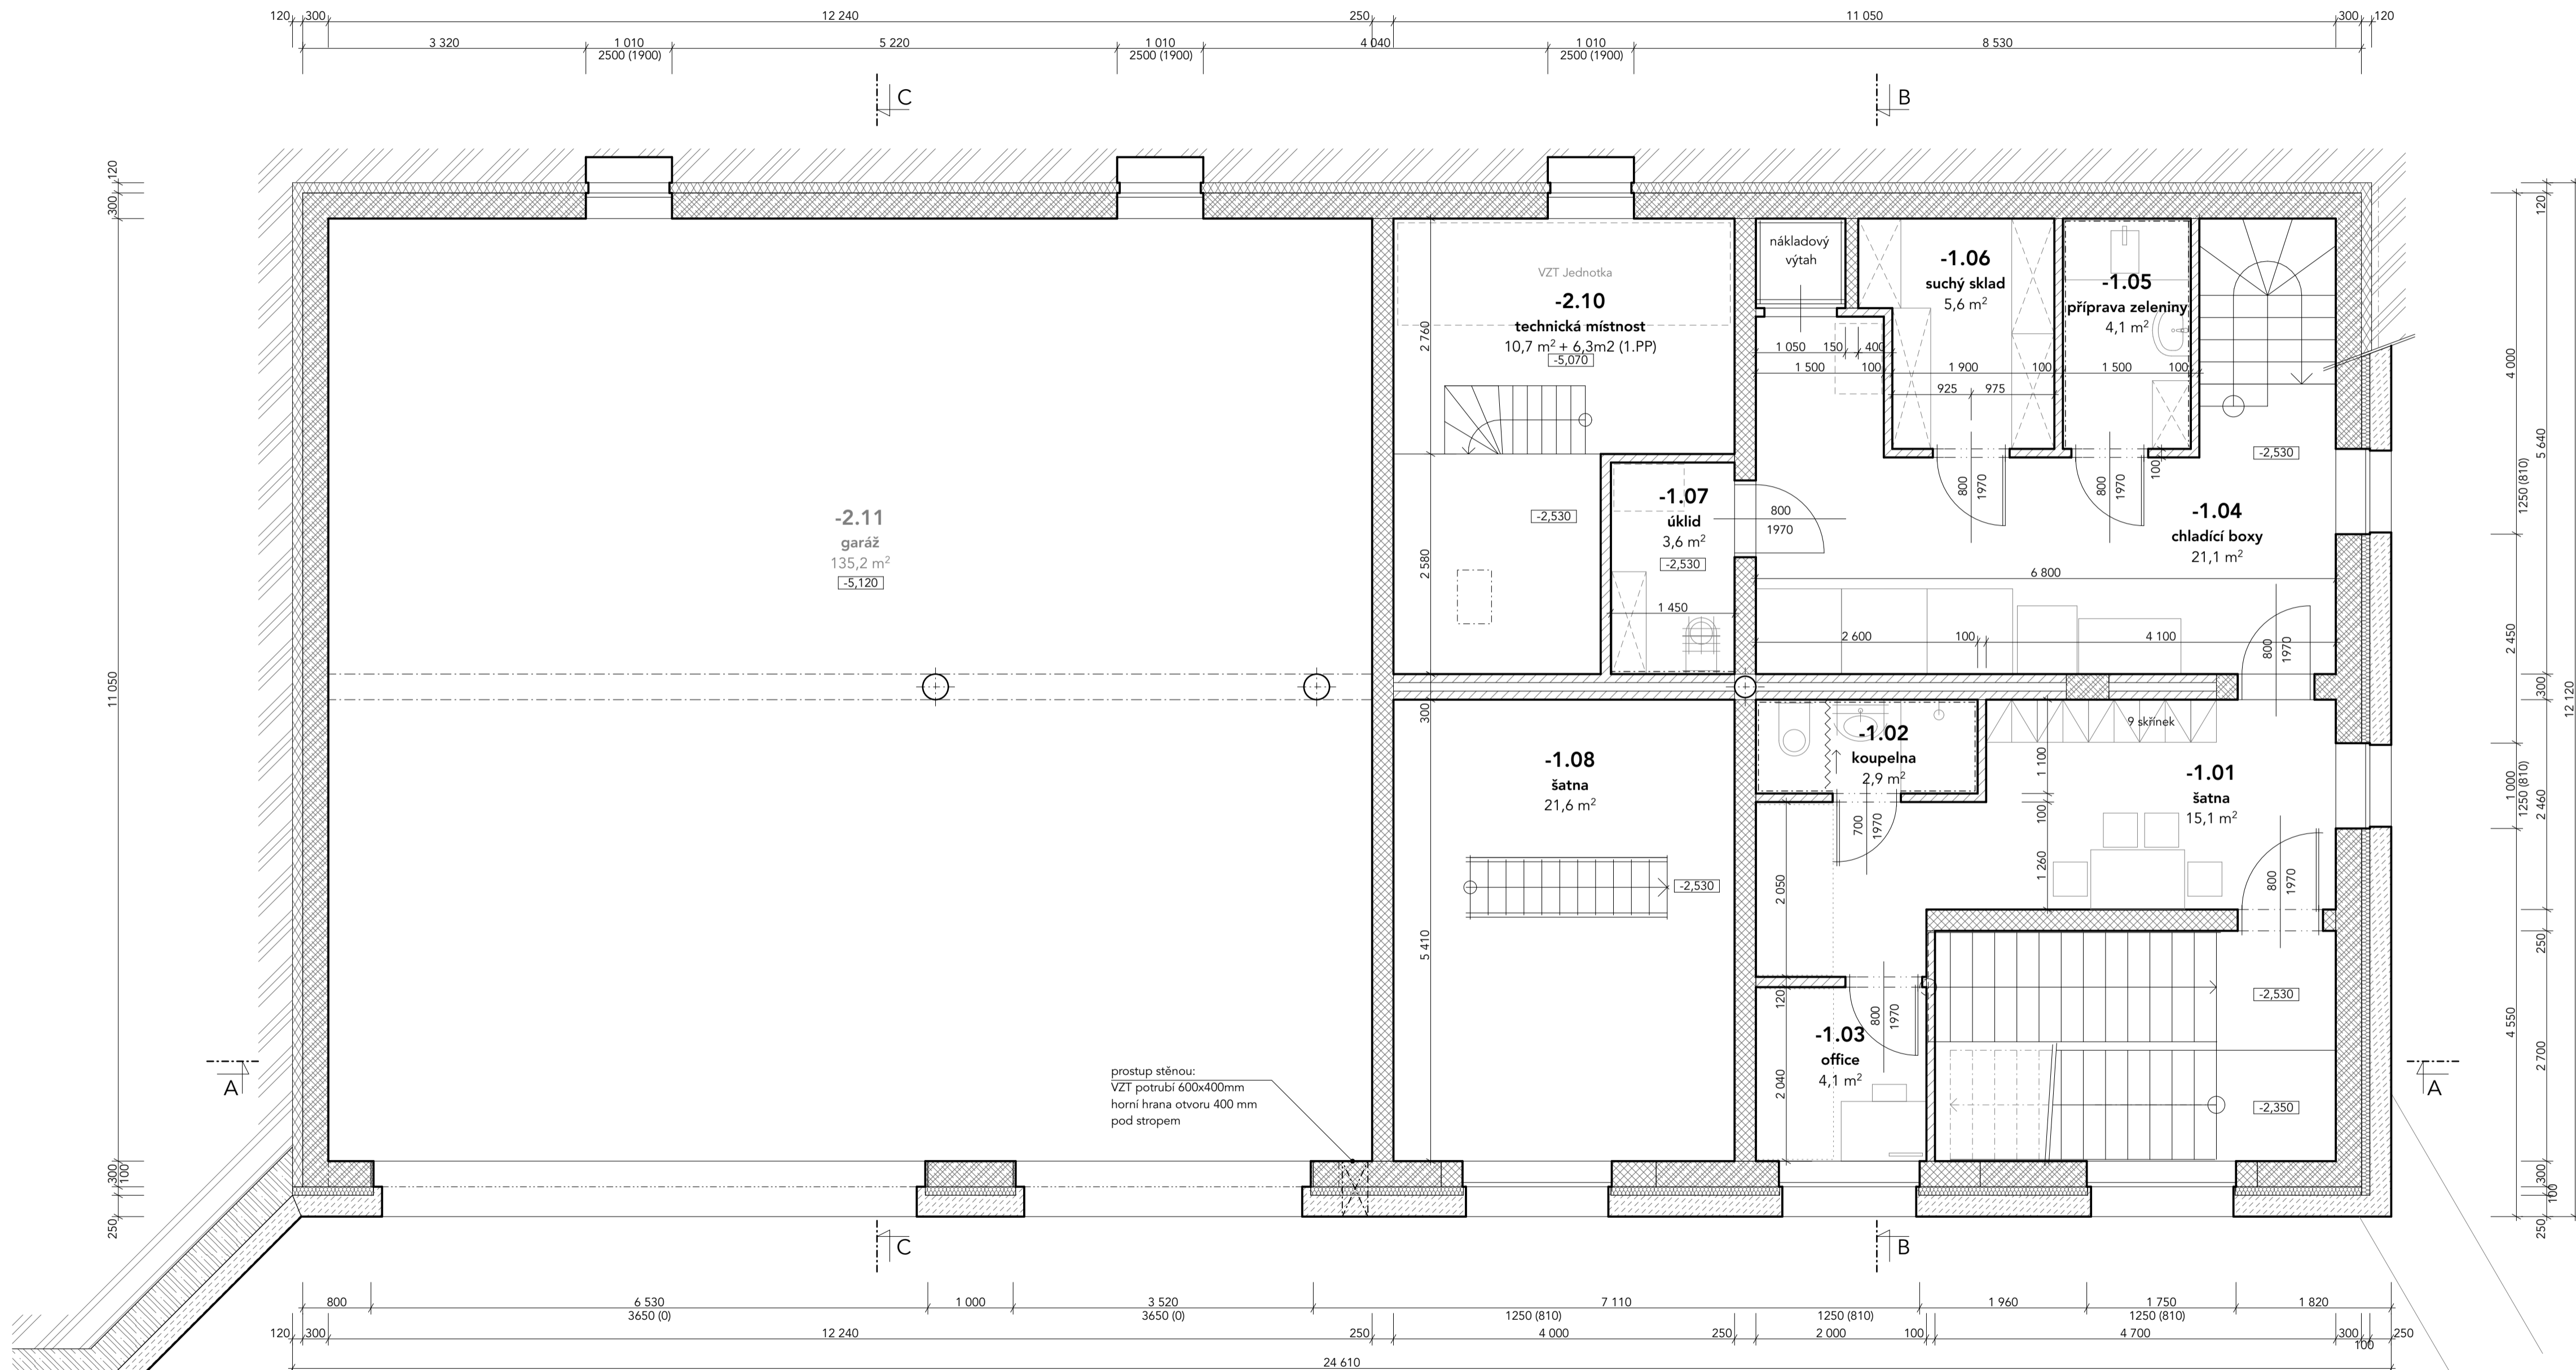

JURICA a.s.
ARCHITEKTURA • PROJEKTY • STAVBY

Ateliér : Ostrov, Staré nám. 53
AIP : Ing. Anton Jurica
Ved. proj. : Ing. Anton Jurica
Investor : Ing. Anton Jurica

Projektant : Ing. arch. Vít Jurica
Kontroloval : Ing. Anton Jurica
Místo stavby : Boží Dar

Ateliér Ostrov : Staré náměstí 53, 363 01 Ostrov
tel. 353 844 402, 353 616 070, fax. 353 633 280
Ateliér Sokolov : Křížová 121, 356 01 Sokolov
tel. 352 624 093, 352 603 455, fax. 352 624 093

Akce : **Novostavba obslužného objektu na p.p.č. 1053 v k.ú. Boží Dar**

Charakter stavby : Novostavba
Stupeň PD : Dokumentace skutečného provedení stavby

Objekt :
Výkres : **půdorys 1.PP**

Datum : 11.2020
Zakázka č. : 10/17
Formát : 8 x A4
Měřítko : 1:50
Číslo výkresu : 10/17 - D.1.1.02

Číslo paré :