



půdorys 1.NP

Novostavba obslužného objektu na p.p.č. 1053 v k.ú. Boží Dar.

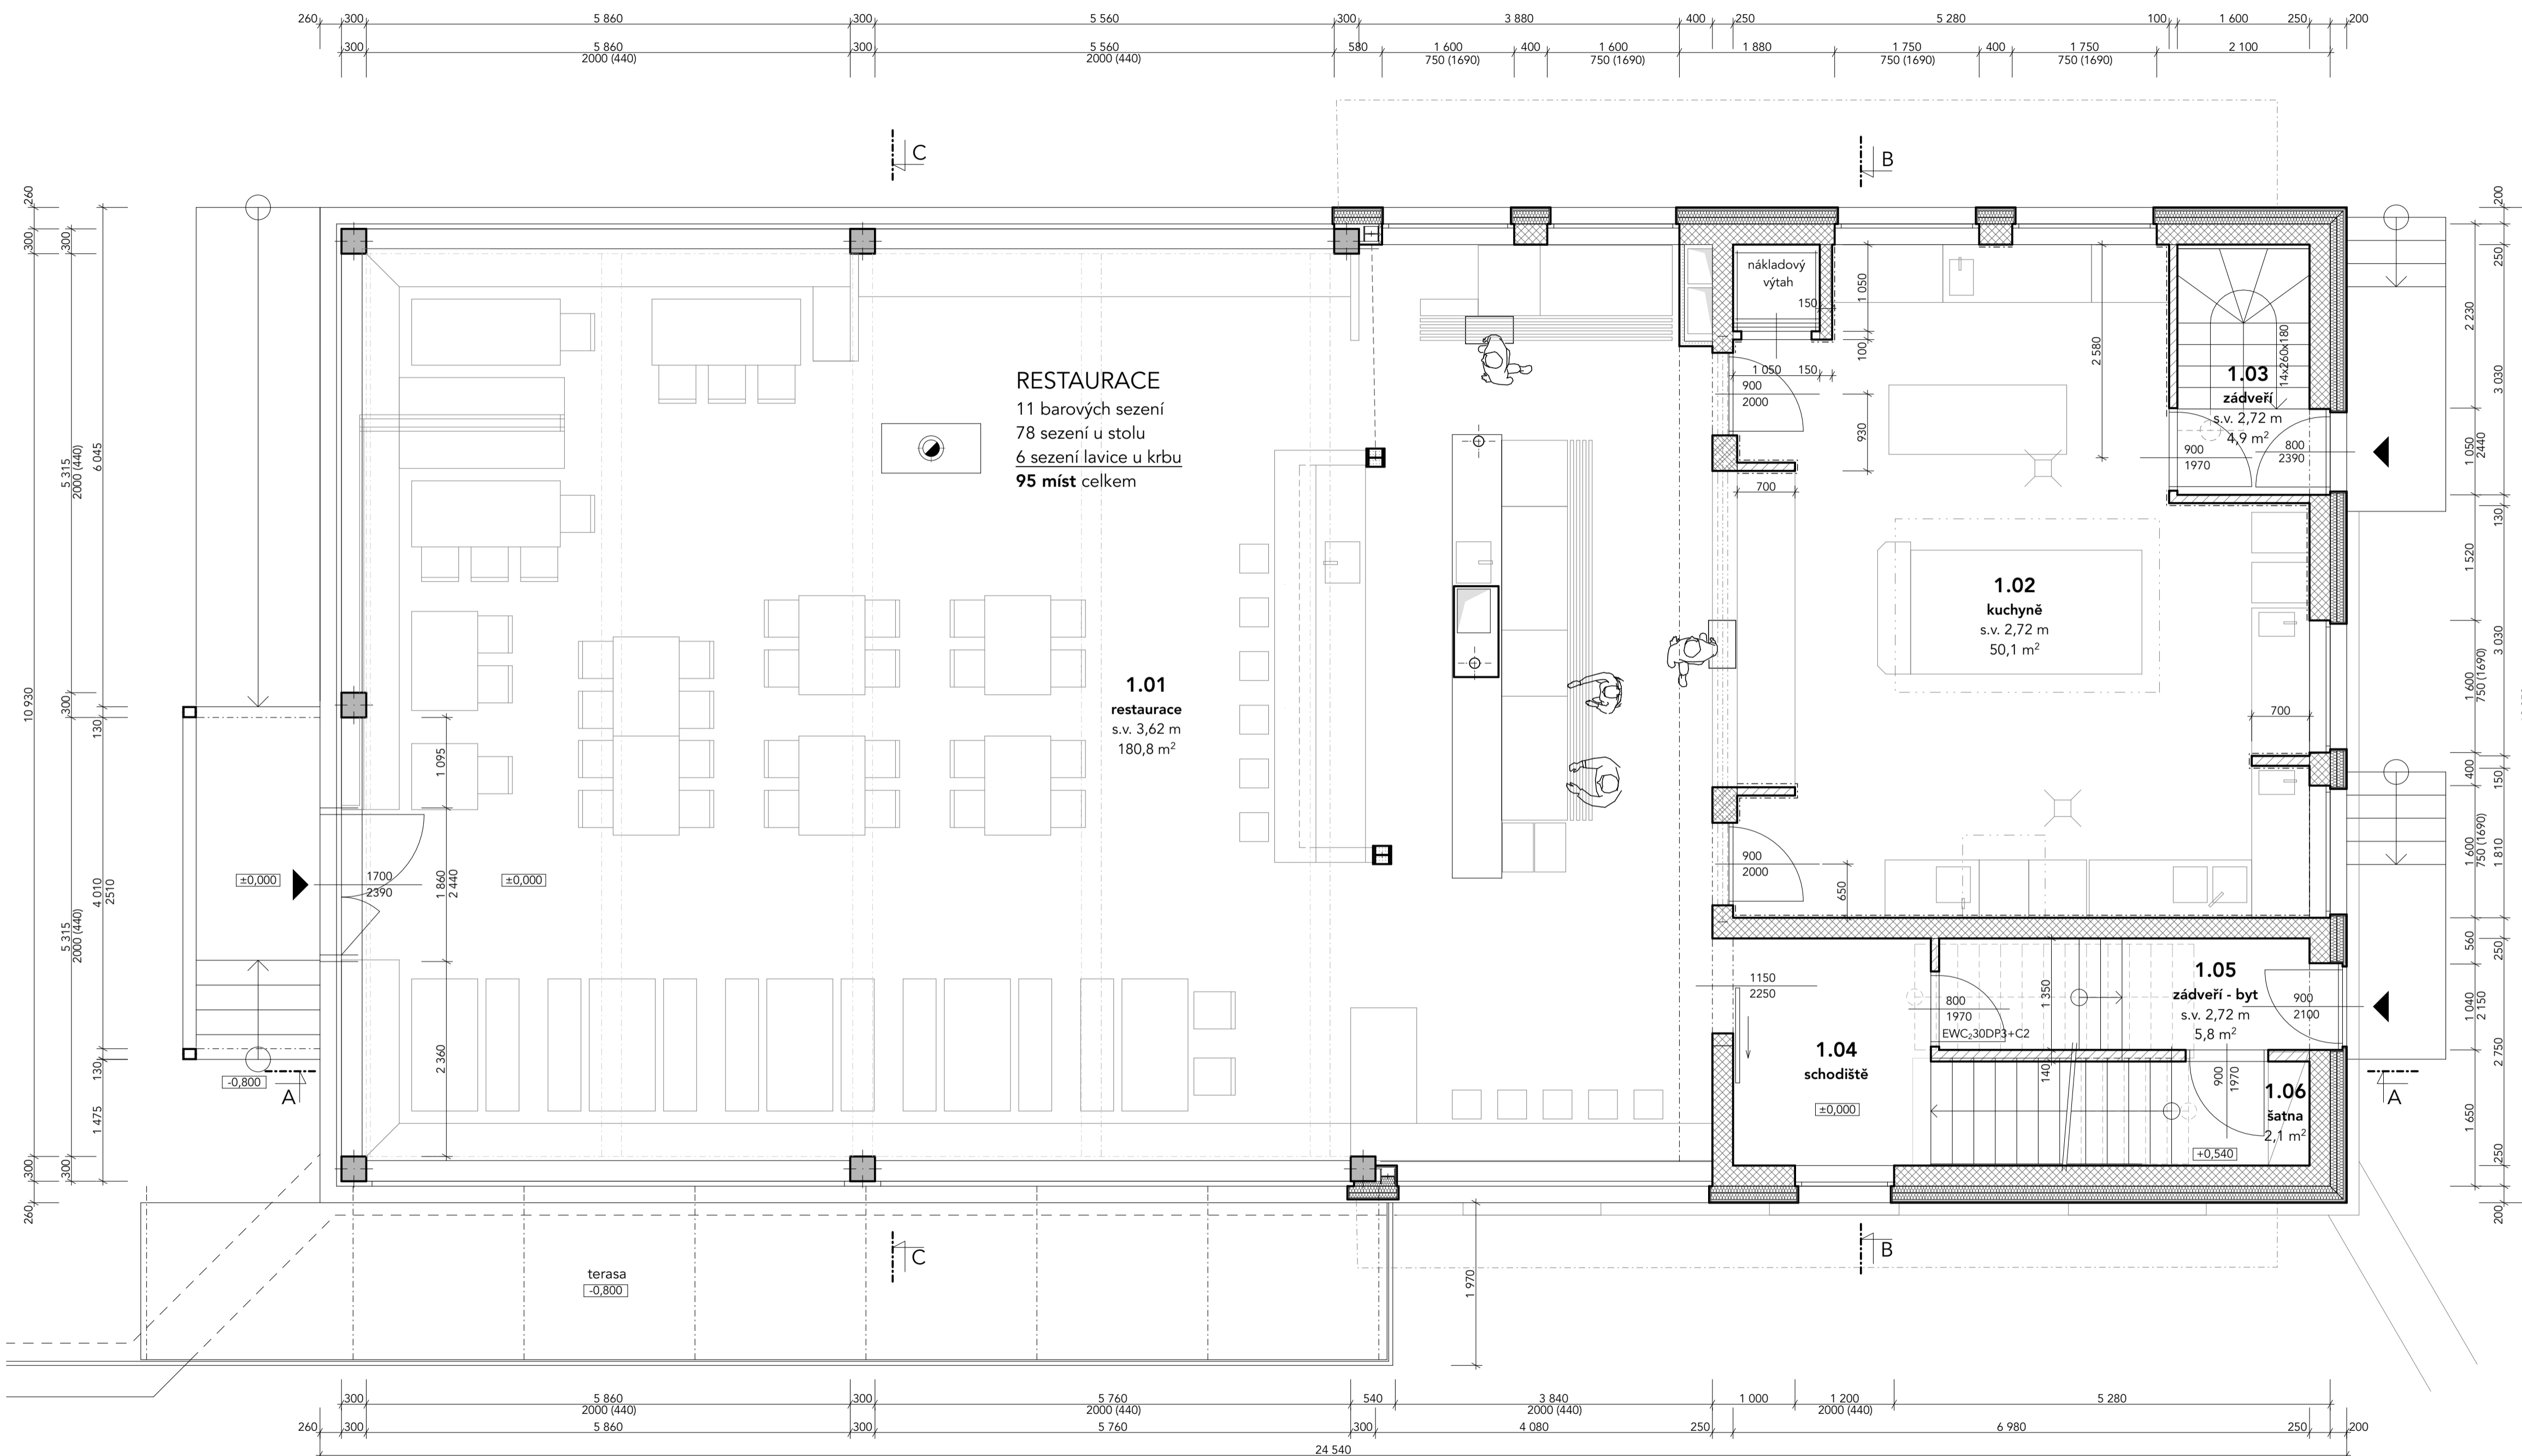

tabulka místností:

č.m.	název místnosti	plocha [m²]	podlahová krytina	povrch zdi	povrch stropu	
1.01	restaurace	180,8	keramická dlažba	omítka, železobeton	SDK, BSH, omítka	restaurace
1.02	kuchyň	50,1	keramická dlažba	keramický obkl.	omítka, SDK	
1.03	zádveř	4,9	keramická dlažba	omítka	omítka	
1.04	schodiště		keramická dlažba betonové stupně	omítka	omítka	byt
1.05	zádveř - byt	5,8	betonová podlaha	omítka	železobeton	
1.06	šatna	2,1	betonová podlaha	omítka	omítka	

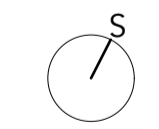

JURICA a.s.

ARCHITEKTURA • PROJEKTY • STAVBY

362 62 Boží Dar 176, IČ 263 84 795

Ateliér : Ostrov, Staré nám. 53	Projektant : Ing. arch. Vít Jurica	Ateliér Ostrov : Staré náměstí 53, 363 01 Ostrov	
Akce : Novostavba obslužného objektu na p.p.č. 1053 v k.ú. Boží Dar		Datum : 11.2020 Číslo paré :	
Charakter stavby : Novostavba		Zakázka č. : 10/17	
Stupeň PD : Dokumentace skutečného provedení stavby		Formát : 8 x A4	
Objekt : půdorys 1.NP		Měřítko : 1:50	
Výkres :		Číslo výkresu : 10/17 - D.1.1.03	