


řez A-A

Novostavba obslužného objektu na p.p.č. 1053 v k.ú. Boží Dar.

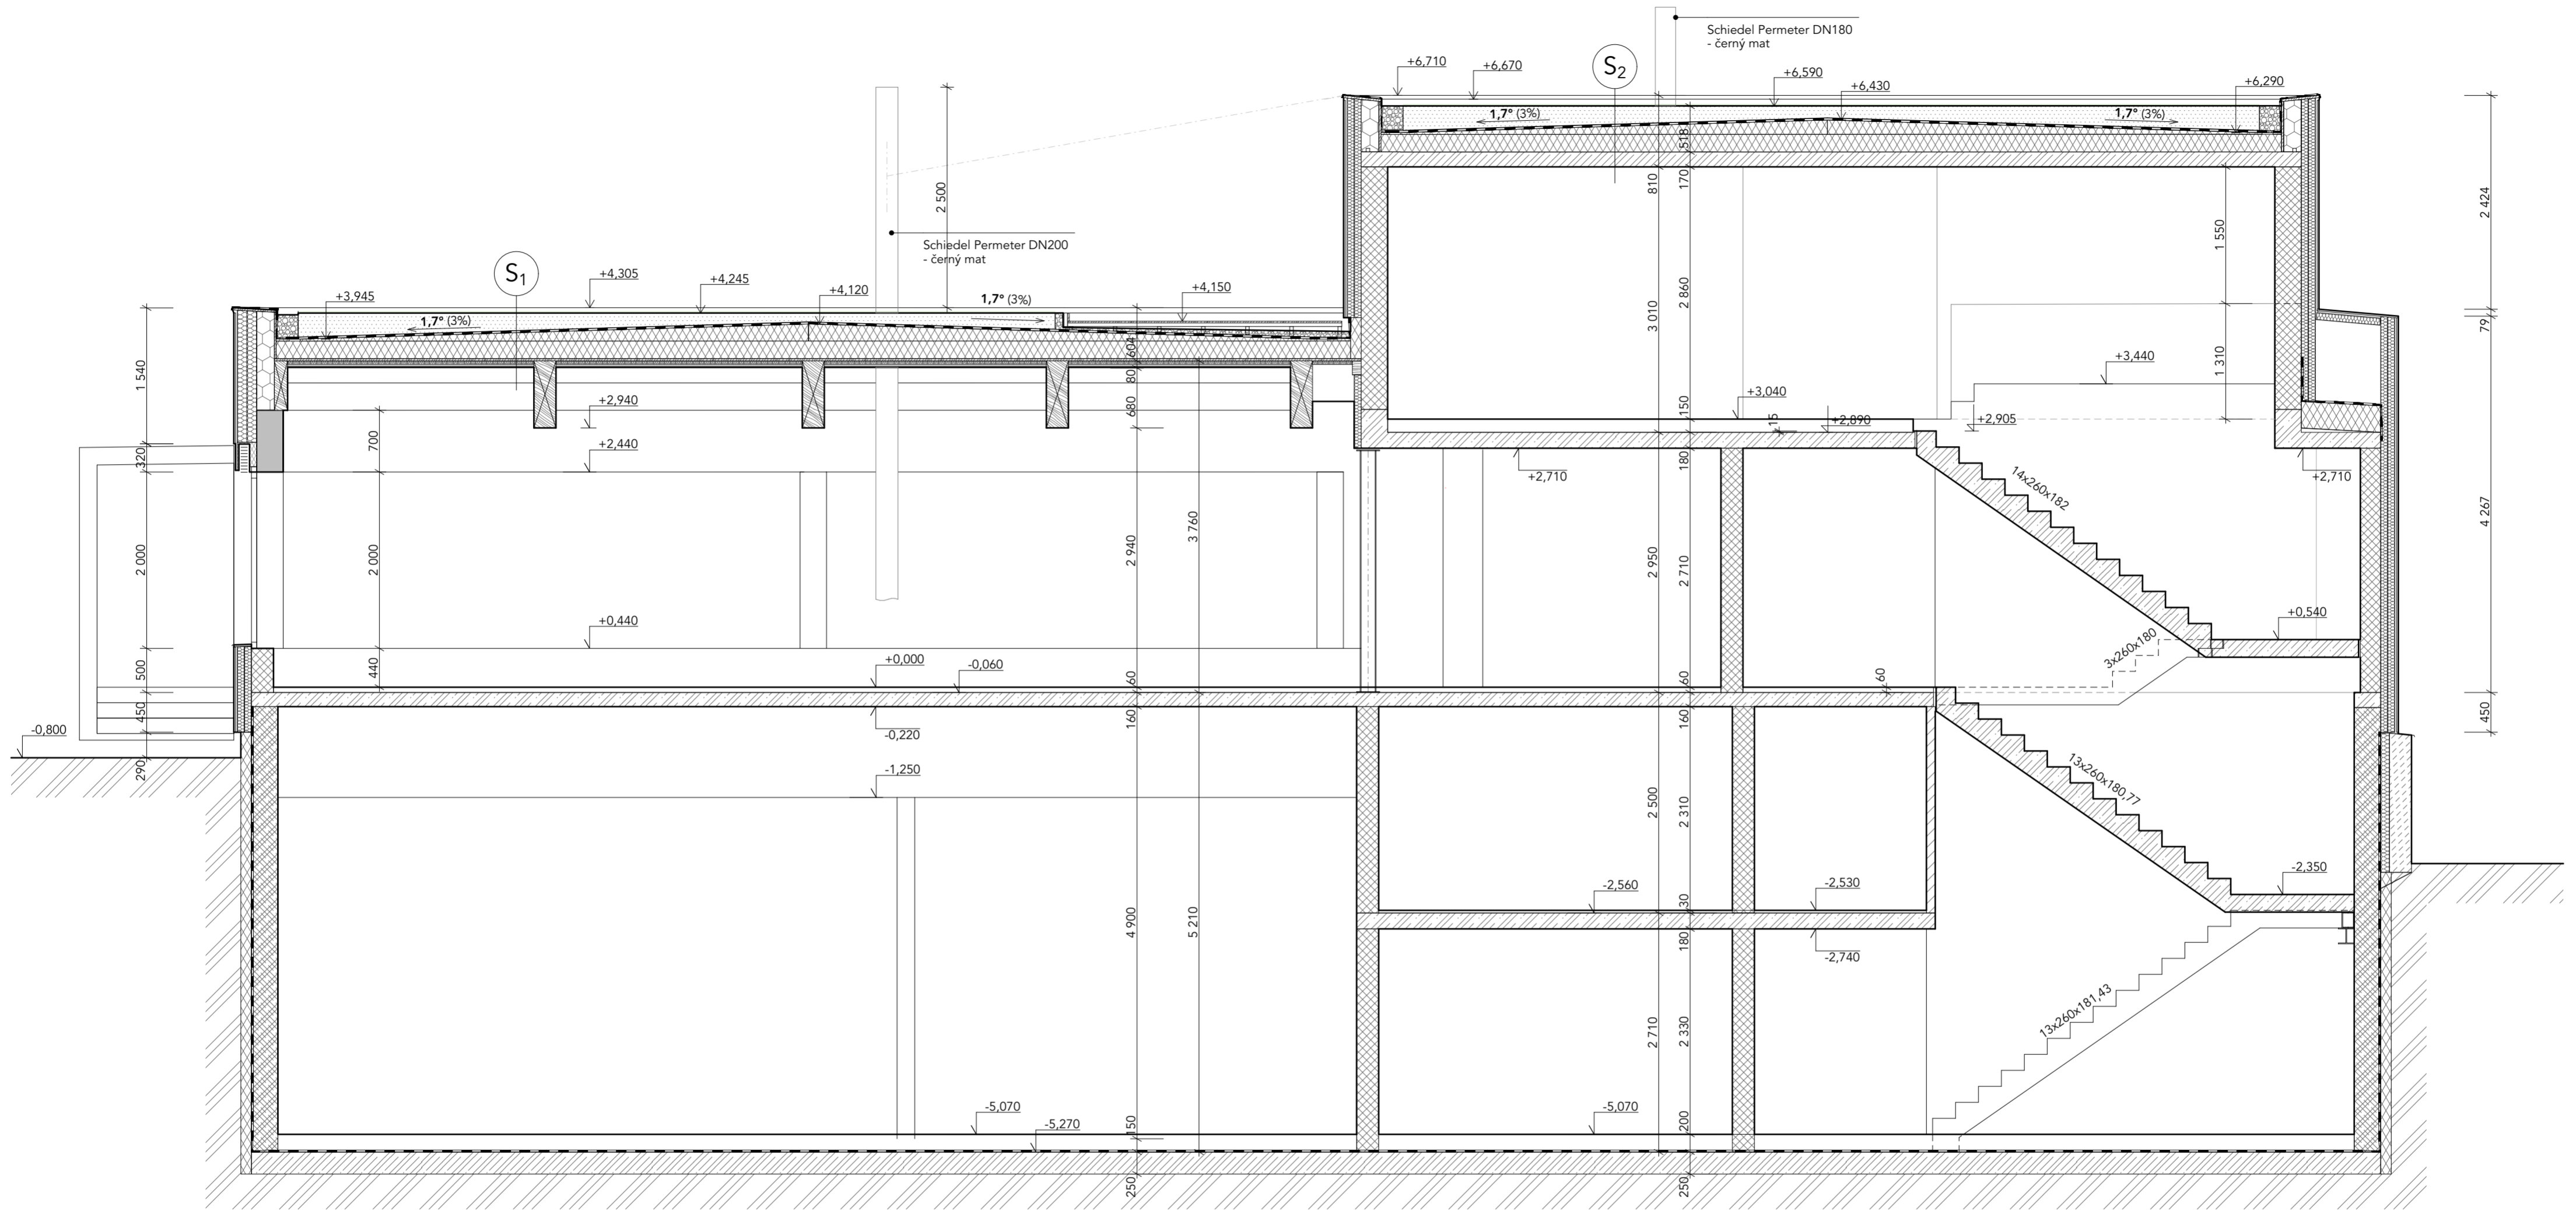

JURICA a.s.
ARCHITEKTURA • PROJEKTY • STAVBY

Ateliér : Ostrov, Staré nám. 53	Projektant : Ing. arch. Vít Jurica	Ateliér Ostrov : 362 62 Boží Dar 176 , IČ 263 84 795
AIP : Ing. Anton Jurica	Kreslil : HP DesignJet 1050C	Staré náměstí 53, 363 01 Ostrov tel. 353 844 402, 353 616 070, fax. 353 633 280
Ved. proj. : Ing. Anton Jurica	Kontroloval : Ing. Anton Jurica	Ateliér Sokolov : Křížová 121, 356 01 Sokolov tel. 352 624 093, 352 603 455, fax. 352 624 093
Investor : Ing. Anton Jurica	Místo stavby : Boží Dar	
Akce : Novostavba obslužného objektu na p.p.č. 1053 v k.ú. Boží Dar		
Datum : 11.2020 Číslo paré :		
Charakter stavby : Novostavba		
Stupeň PD : Dokumentace skutečného provedení stavby		
Zakázka č. : 10/17		
Formát : 8 x A4		
Měřítko : 1:50		
Objekt :		
Číslo výkresu :		
Výkres : řez A-A		
10/17 - D.1.1.05		