



řez B-B, řez C-C

Novostavba obslužného objektu na p.p.č. 1053 v k.ú. Boží Dar.

řez B

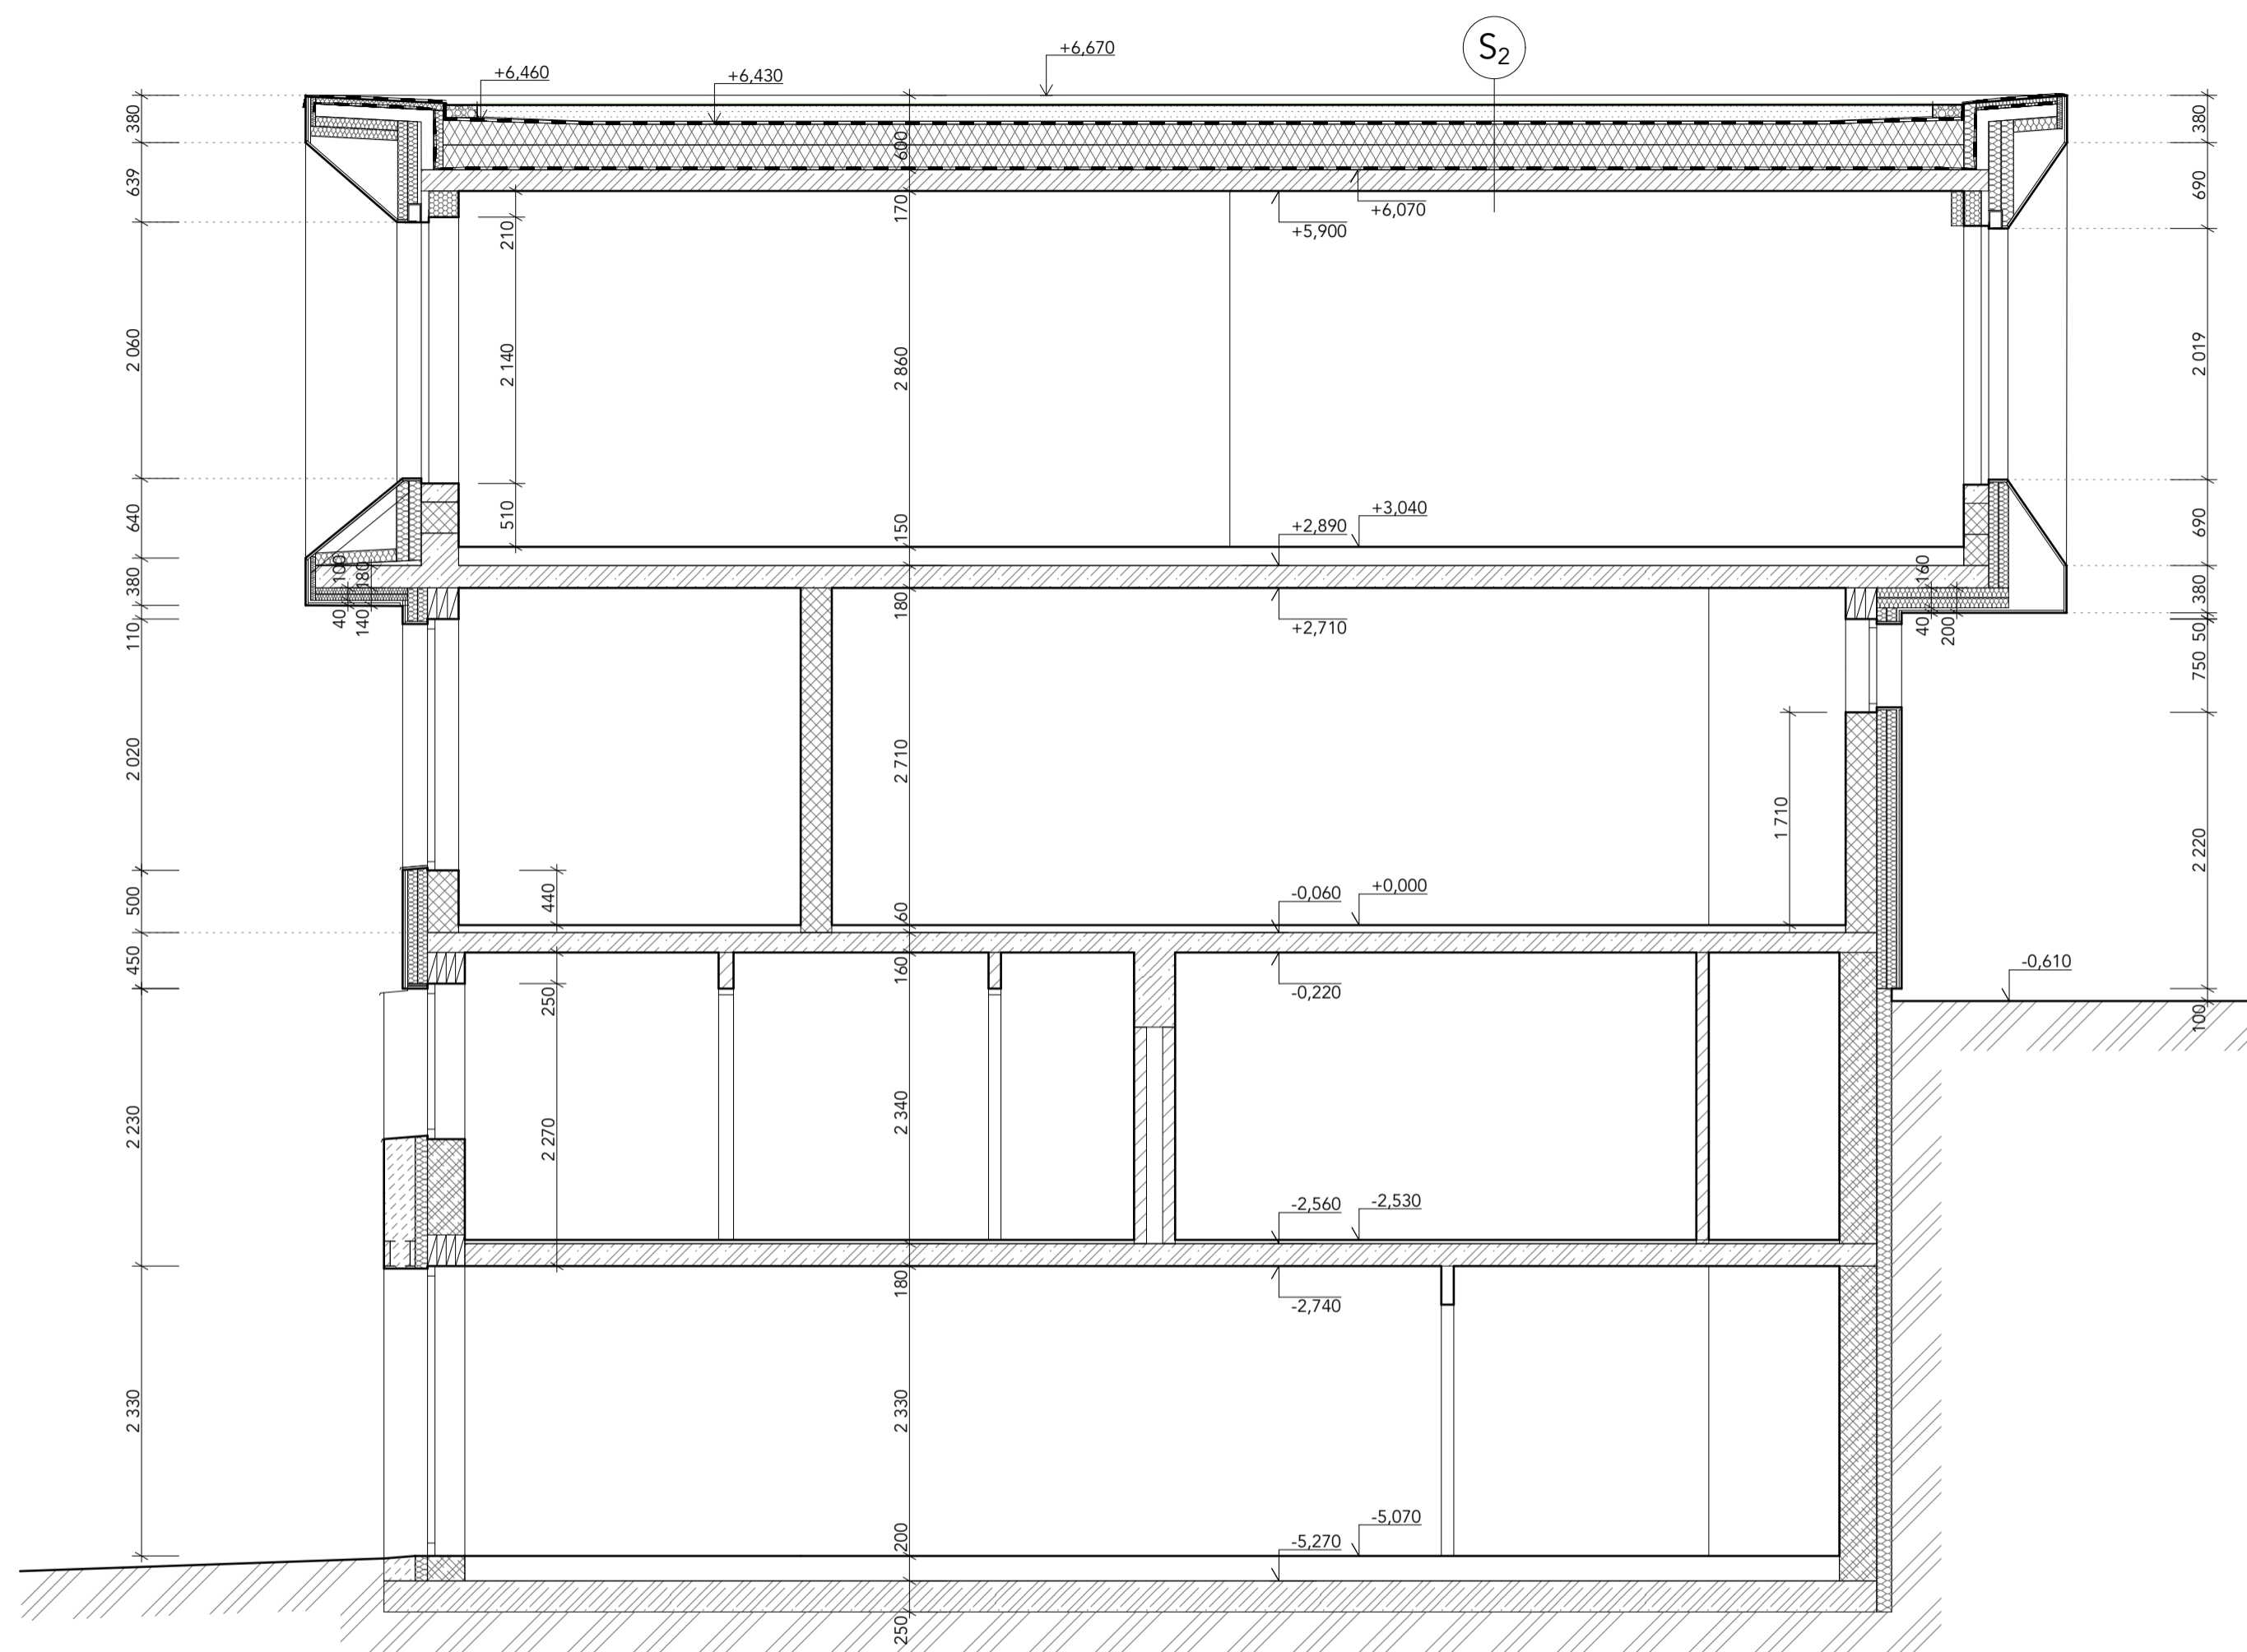

řez C

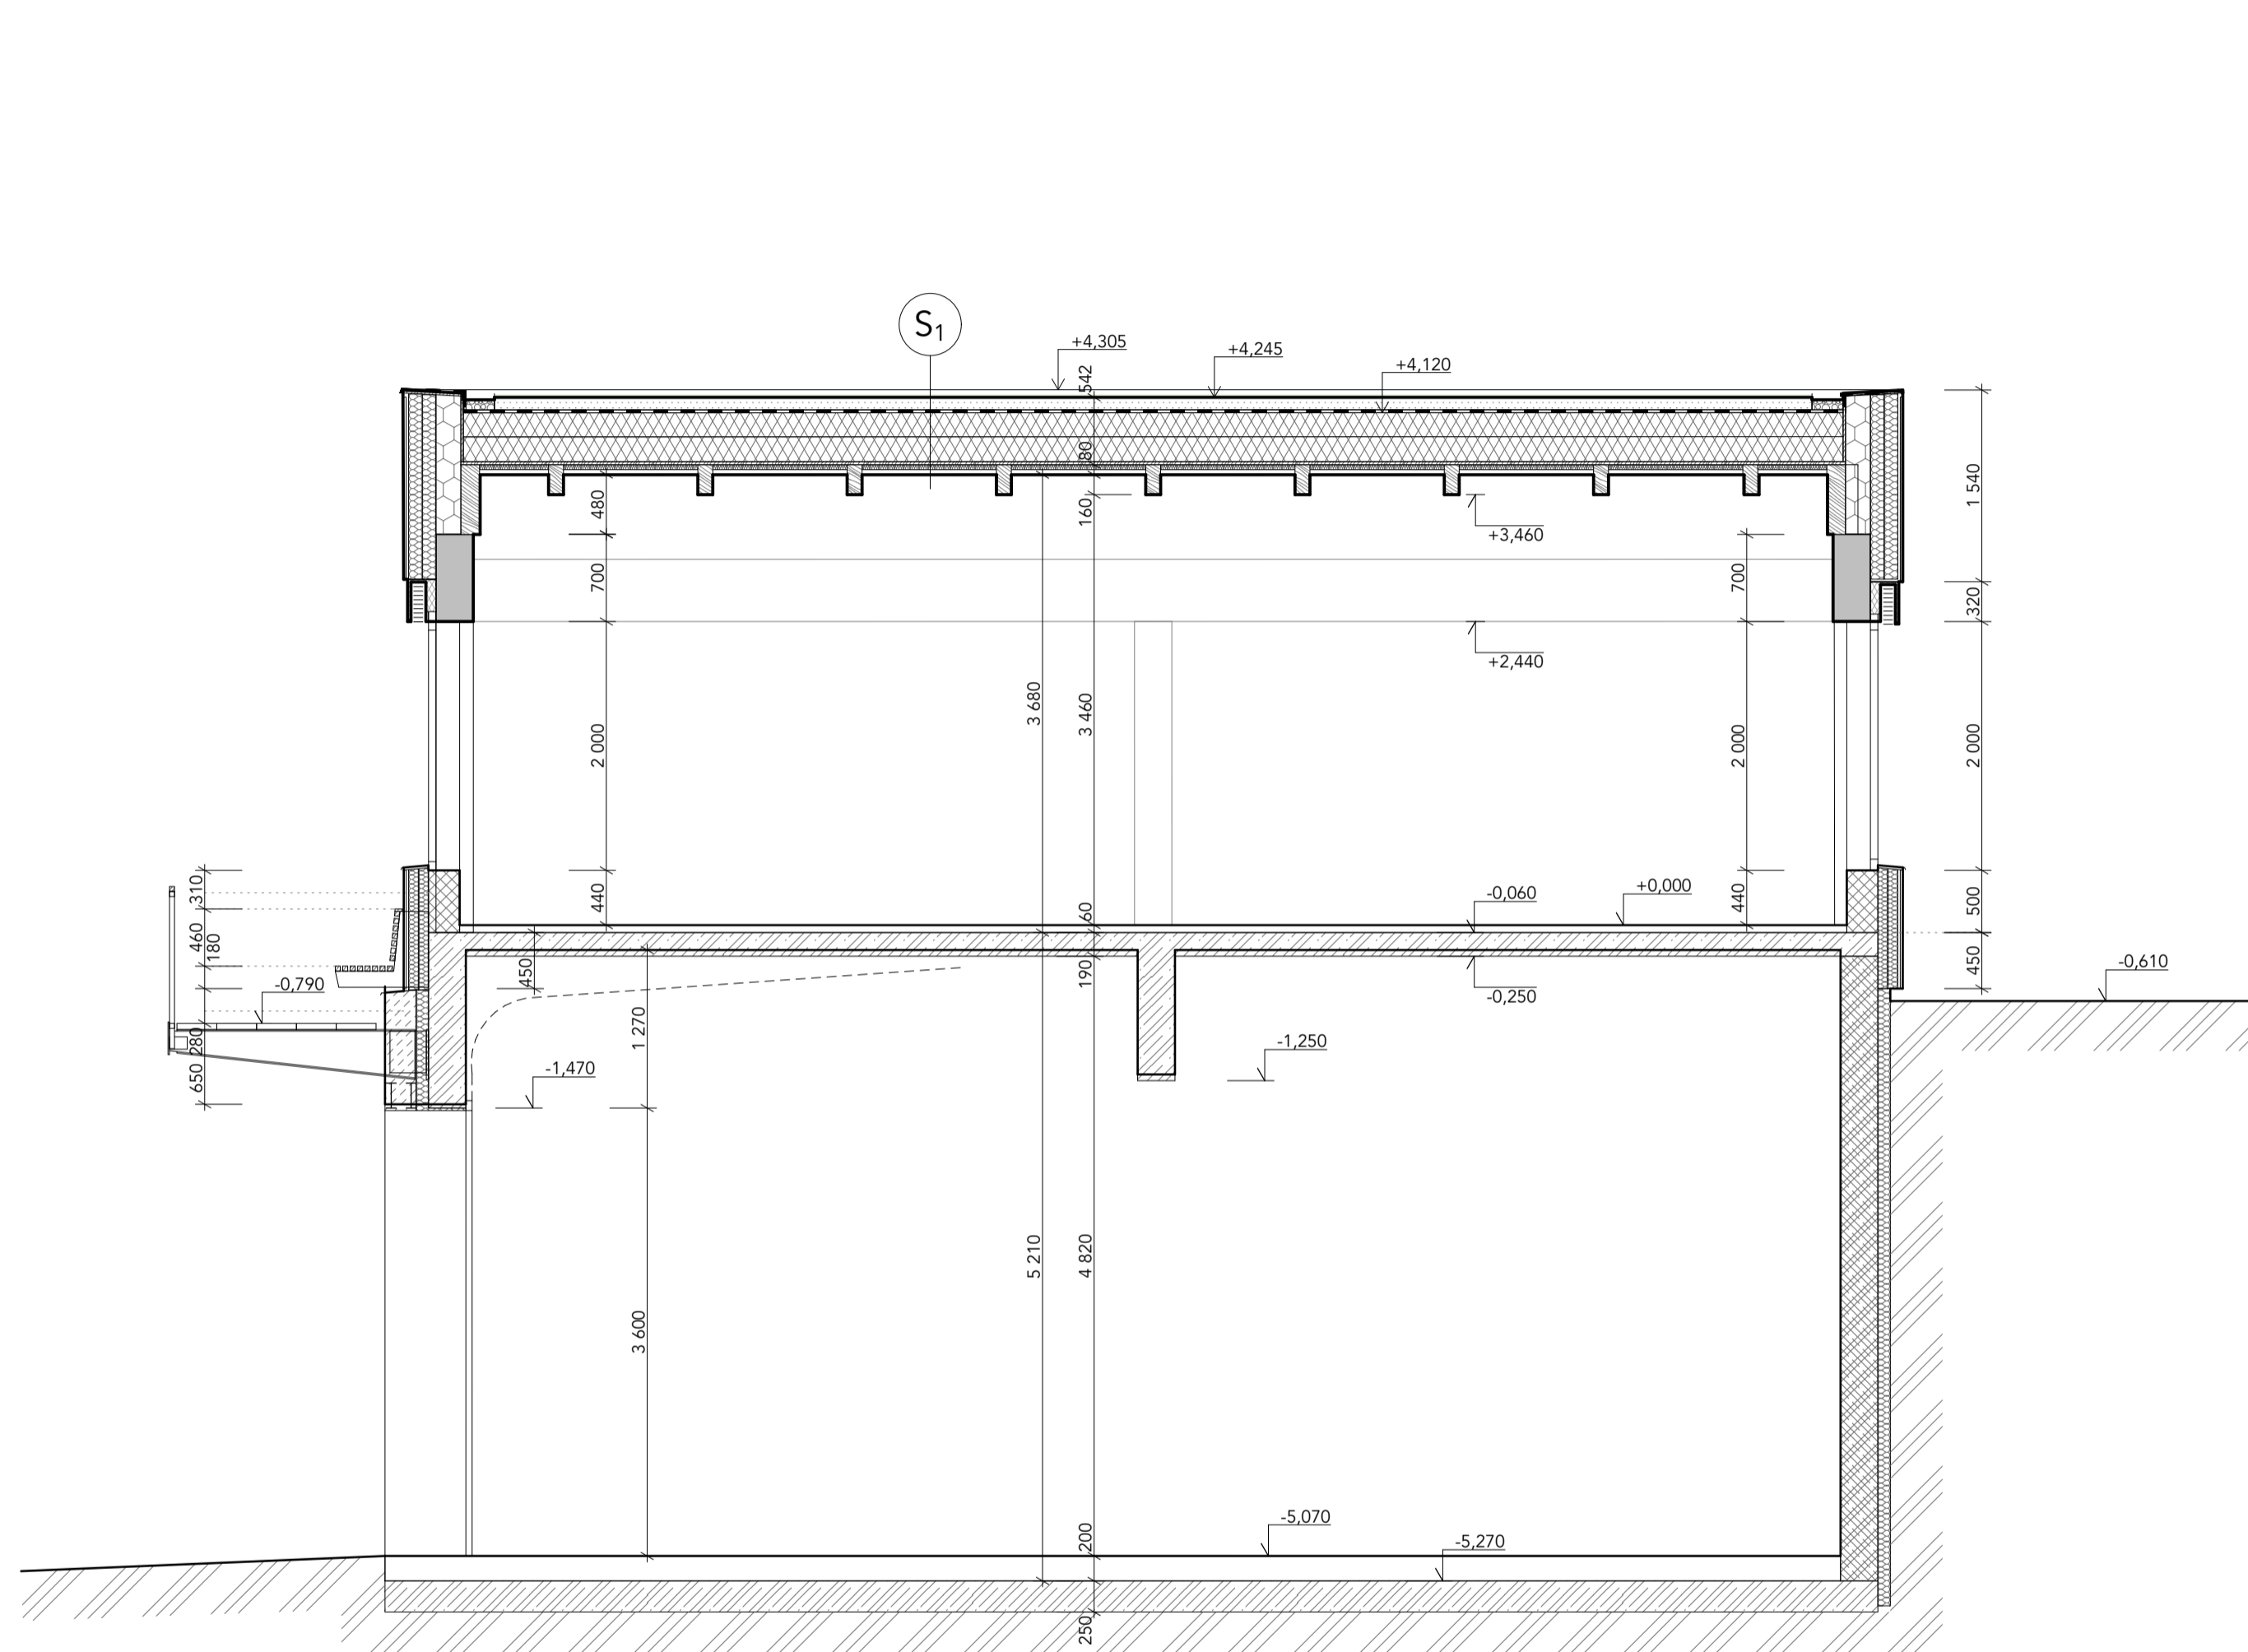

<b>JURICA a.s.</b> ARCHITEKTURA • PROJEKTY • STAVBY 362 62 Boží Dar 176, IČ 263 84 795		Ateliér Ostrov : Staré náměstí 53, 363 01 Ostrov tel. 353 844 402, 353 616 070, fax. 353 633 280
Ateliér : Ostrov, Staré nám. 53 AIP : Ing. Anton Jurica Ved. proj. : Ing. Anton Jurica Investor : Ing. Anton Jurica	Projektant : Ing. arch. Vít Jurica Kreslil : HP DesignJet 1050C Kontroloval : Ing. Anton Jurica Místo stavby : Boží Dar	Ateliér Sokolov : Křížová 121, 356 01 Sokolov tel. 352 624 093, 352 603 455, fax. 352 624 093
Akce : <b>Novostavba obslužného objektu na p.p.č. 1053 v k.ú. Boží Dar</b>		Datum : 11.2020 Číslo paré :
Charakter stavby : Novostavba Stupeň PD : Dokumentace skutečného provedení stavby		Zakázka č. : 10/17 Formát : 8 x A4 Měřítko : 1:50
Objekt : Výkres : <b>řez B-B, řez C-C</b>		Číslo výkresu : <b>10/17 - D.1.1.06</b>