


pohled severní

Novostavba obslužného objektu na p.p.č. 1053 v k.ú. Boží Dar.

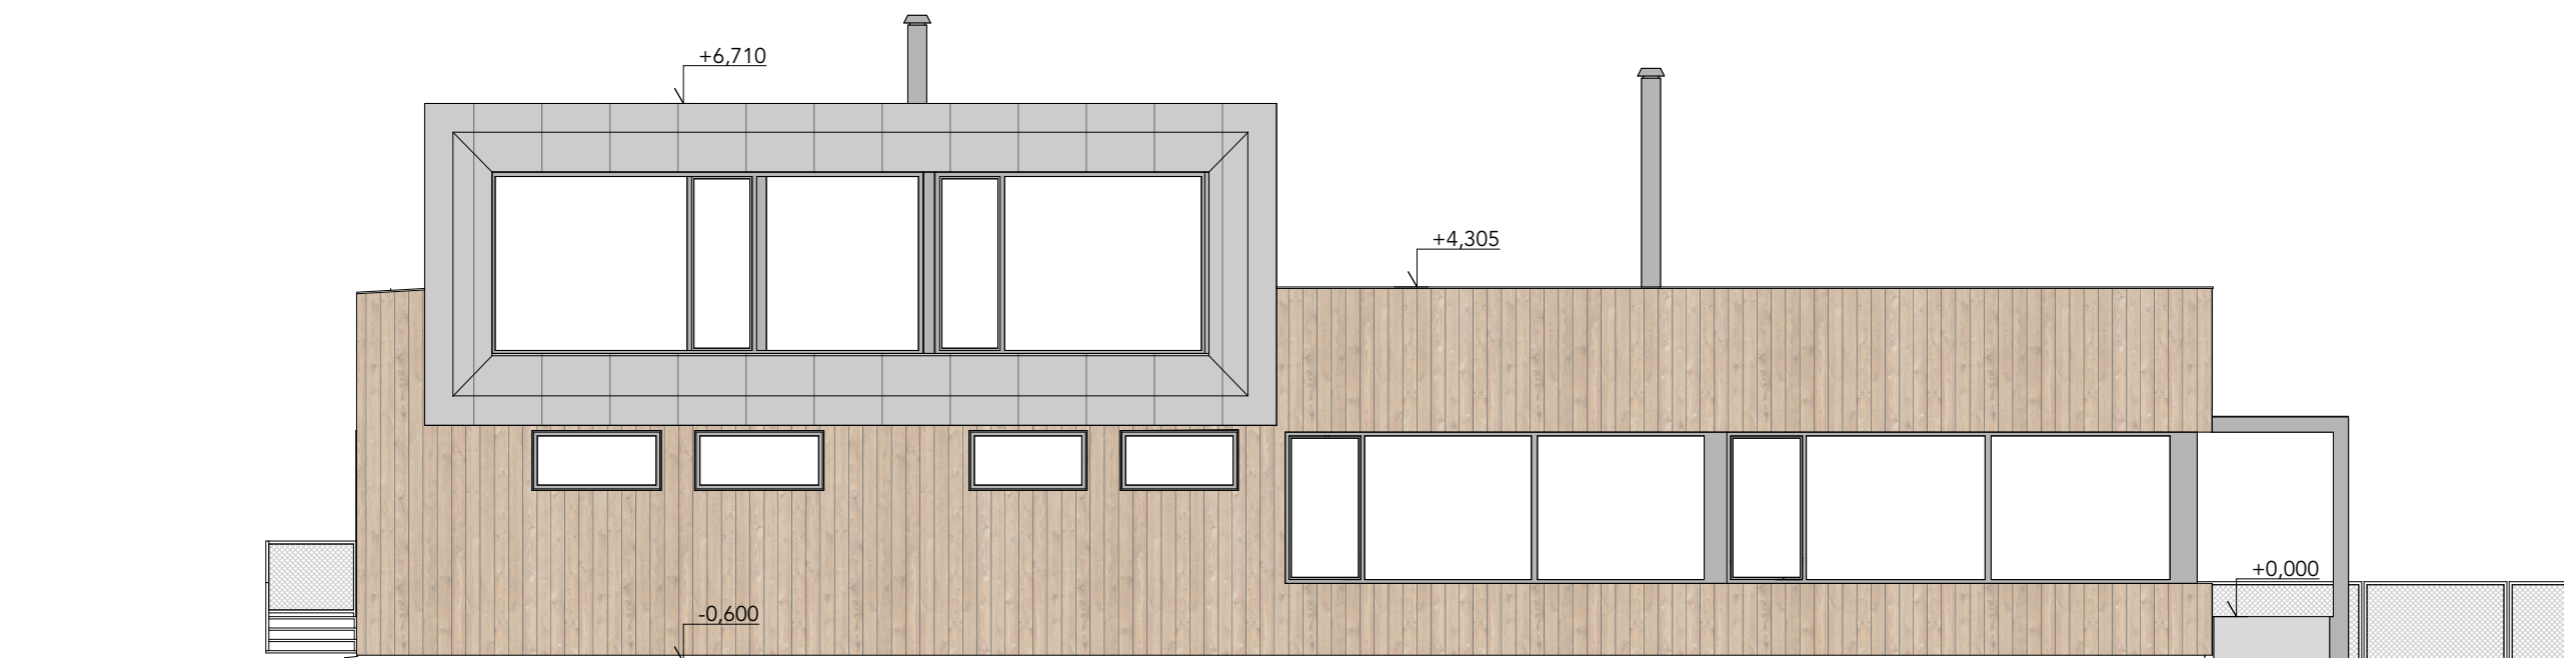

JURICA a.s.

ARCHITEKTURA • PROJEKTY • STAVBY

362 62 Boží Dar 176 , IČ 263 84 795

Ateliér : Ostrov, Staré nám. 53
AIP : Ing. Anton Jurica
Ved. proj. : Ing. Anton Jurica
Investor : Ing. Anton Jurica

Projektant : Ing. arch. Vít Jurica
Kontroloval : Ing. Anton Jurica
Místo stavby : Boží Dar

Ateliér Ostrov : Staré náměstí 53 , 363 01 Ostrov
tel. 353 844 402, 353 616 070, fax. 353 633 280
Ateliér Sokolov : Křížová 121 , 356 01 Sokolov
tel. 352 624 093, 352 603 455, fax. 352 624 093

Akce : **Novostavba obslužného objektu
na p.p.č. 1053 v k.ú. Boží Dar**

Charakter stavby : Novostavba
Stupeň PD : Dokumentace skutečného provedení stavby

Objekt :
Výkres : **pohled severní**

Datum : 11.2020
Zakázka č. : 10/17
Formát : 8 x A4
Měřítko : 1:100

Číslo paré :
Číslo výkresu : **10/17 - D.1.1.09**