PŮDORYS 1.NP , M 1:50

akce : Stavební úpravy objektu, Jáchymovská ul. č.p. 225, Ostrov.

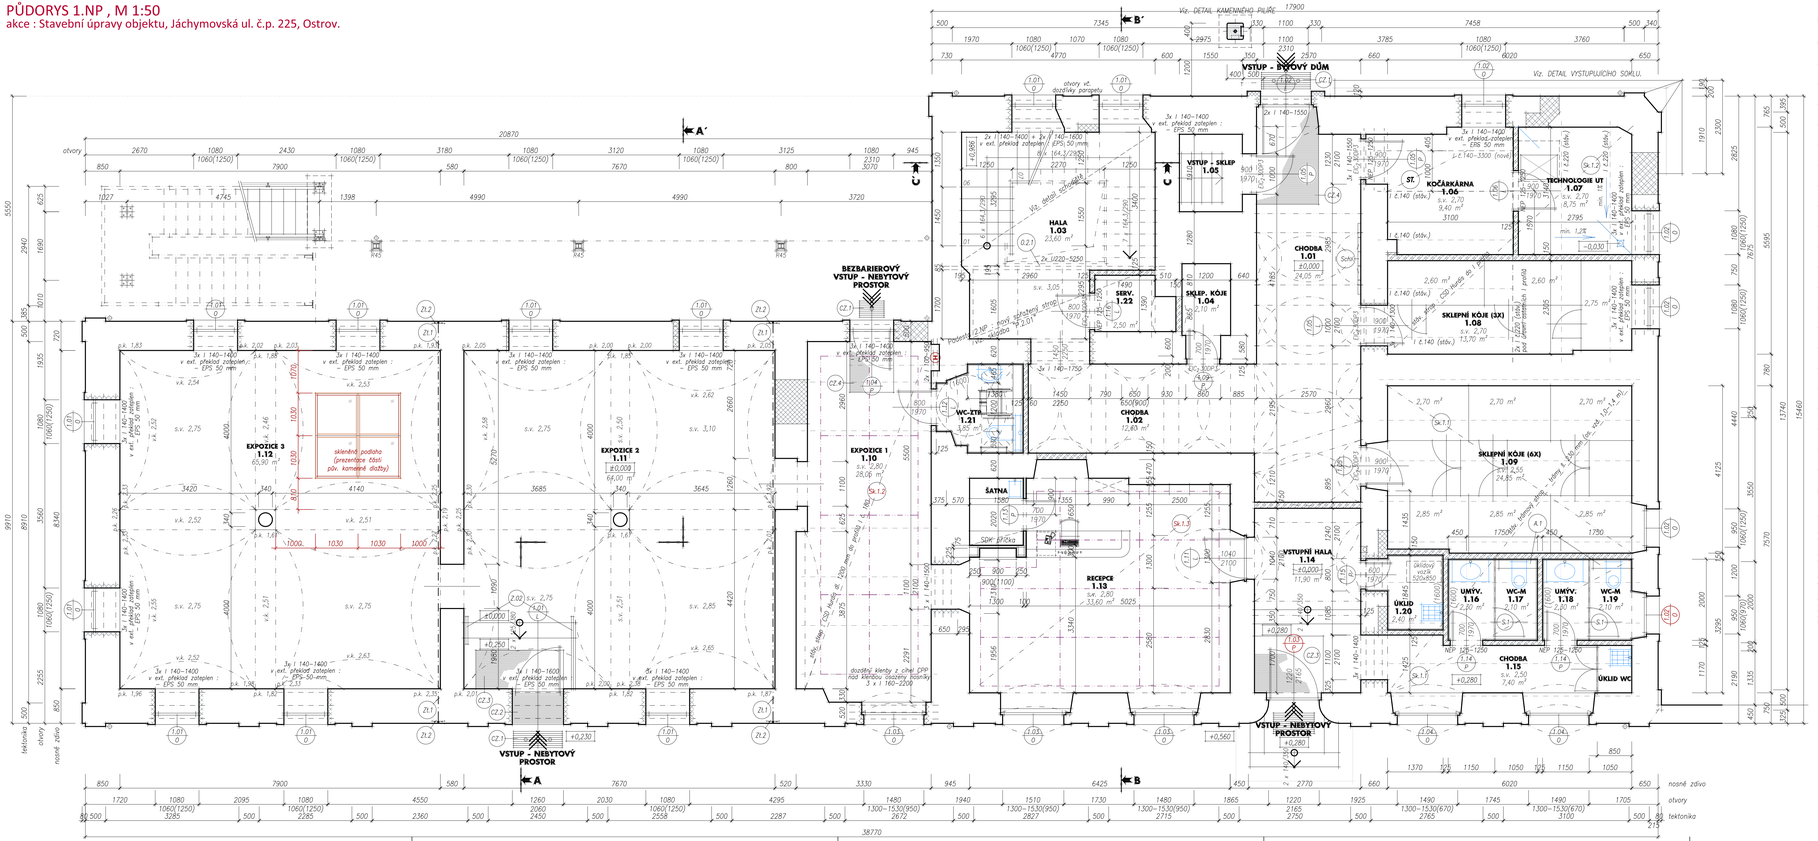

TABULKA MÍSTNOSTÍ :

označení	účel místnosti	plocha [m²]	podlaha	stropy / podhledy	úpravy povrchů	poznámka
1. 01	chodba	24,05	keramická dlažba – protiskluznost R9/A, koef. tření min. 0,5	stáv. klenby : restaurování zachovaných historických omítek vč. maleb / vápenný štuk	nátěr 2x – např. HET (bílá) + do v. min. 1,5 m omyvatelný – barva ...	po obvodu míst. soklík z keramické dlažby v. 100 mm
1. 02	chodba	12,60	keramická dlažba – protiskluznost R9/A, koef. tření min. 0,5	stáv. klenby : restaurování zachovaných historických omítek vč. maleb / vápenný štuk	nátěr 2x – např. HET (bílá) + do v. min. 1,5 m omyvatelný – barva ...	po obvodu míst. soklík z keramické dlažby v. 100 mm
1. 03	hala se schodištěm	21,20	keramická dlažba – protiskluznost R9/A, koef. tření min. 0,5	zavěšený SDK podhled s.v. 3,05 m, např. Knauf D112, PD odsouhl. strop. kce REI45	nátěr 2x – např. HET (bílá) + do v. min. 1,5 m omyvatelný – barva ...	po obvodu míst. soklík z keramické dlažby v. 100 mm
1. 04	sklepní kóje 1x	2,10	keramická dlažba – protiskluznost R9/A, koef. tření min. 0,5	hladká štuková omítka + nátěr 2x – např. HET (bílá)	nátěr 2x – např. HET (bílá) + do v. min. 1,5 m omyvatelný – barva ...	po obvodu míst. soklík z keramické dlažby v. 100 mm
1. 05	vstup do sklepu do 1.PP	~2,0	keramická dlažba – protiskluznost R9/A, koef. tření min. 0,5	hladká štuková omítka + nátěr 2x – např. HET (bílá)	nátěr 2x – např. HET (bílá) + do v. min. 1,5 m omyvatelný – barva ...	po obvodu míst. soklík z keramické dlažby v. 100 mm
1. 06	kočárkárna	9,40	keramická dlažba – protiskluznost R9/A, koef. tření min. 0,5	zavěšený SDK podhled s.v. 2,70 m, např. Knauf D112, PD odsouhl. strop. kce REI45	nátěr 2x – např. HET (bílá) + do v. min. 1,5 m omyvatelný – barva ...	po obvodu míst. soklík z keramické dlažby v. 100 mm
1. 07	technologie UT	8,75	keramická dlažba – protiskluznost R9/A, koef. tření min. 0,5	zavěšený SDK podhled s.v. 2,70 m, např. Knauf D112, PD odsouhl. strop. kce REI45	nátěr 2x – např. HET (bílá) + do v. min. 1,5 m omyvatelný – barva ...	po obvodu míst. soklík z keramické dlažby v. 100 mm
1. 08	sklepní kóje 3x	13,70	keramická dlažba – protiskluznost R9/A, koef. tření min. 0,5	zavěšený SDK podhled s.v. 2,70 m, např. Knauf D112, PD odsouhl. strop. kce REI45	nátěr 2x – např. HET (bílá) + do v. min. 1,5 m omyvatelný – barva ...	po obvodu míst. soklík z keramické dlažby v. 100 mm
1. 09	sklepní kóje 6x	24,85	keramická dlažba – protiskluznost R9/A, koef. tření min. 0,5	zavěšený SDK podhled s.v. 2,55 m, např. Knauf D112, PD odsouhl. strop. kce REI45	nátěr 2x – např. HET (bílá) + do v. min. 1,5 m omyvatelný – barva ...	po obvodu míst. soklík z keramické dlažby v. 100 mm
1. 10	expozice 1 nebytový prostor	28,05	keramická dlažba – protiskluznost R9/A, koef. tření min. 0,5	zavěšený podhled s.v. 2,80 m, např. Knauf D127, PD odsouhl. strop. kce REI45	nátěr 2x – např. HET (bílá) + do v. min. 1,5 m omyvatelný – barva ...	po obvodu míst. soklík z keramické dlažby v. 100 mm
1. 11	expozice 2 nebytový prostor	64,00	keramická dlažba – protiskluznost R9/A, koef. tření min. 0,5	stáv. klenby : restaurování zachovaných historických omítek vč. maleb / vápenný štuk	nátěr 2x – např. HET (bílá) + do v. min. 1,5 m omyvatelný – barva ...	po obvodu míst. soklík z keramické dlažby v. 100 mm
1. 12	expozice 3 nebytový prostor	65,90	keramická dlažba – protiskluznost R9/A, koef. tření min. 0,5	stáv. klenby : restaurování zachovaných historických omítek vč. maleb / vápenný štuk	nátěr 2x – např. HET (bílá) + do v. min. 1,5 m omyvatelný – barva ...	po obvodu míst. soklík z keramické dlažby v. 100 mm
1. 13	recepce nebytový prostor	33,60	keramická dlažba – protiskluznost R9/A, koef. tření min. 0,5	zavěšený podhled s.v. 2,80 m, např. Knauf D127, PD odsouhl. strop. kce REI45	nátěr 2x – např. HET (bílá) + do v. min. 1,5 m omyvatelný – barva ...	po obvodu míst. soklík z keramické dlažby v. 100 mm
1. 14	vstupní hala nebytový prostor	11,90	keramická dlažba – protiskluznost R9/A, koef. tření min. 0,5	stáv. klenby : restaurování zachovaných historických omítek vč. maleb / vápenný štuk	nátěr 2x – např. HET (bílá) + do v. min. 1,5 m omyvatelný – barva ...	po obvodu míst. soklík z keramické dlažby v. 100 mm
1. 15	chodba nebytový prostor	7,40	keramická dlažba – protiskluznost R9/A, koef. tření min. 0,5	zavěšený SDK podhled s.v. 2,55 m, např. Knauf D112, PD odsouhl. strop. kce REI45	keram. obklad do v. min. 1,6 m + 2x nátěr (např. HET) omyvatelný bílý.	po obvodu míst. soklík z keramické dlažby v. 100 mm
1. 16	WC předsíňka nebytový prostor	2,30	keramická dlažba – protiskluznost R9/A, koef. tření min. 0,5	zavěšený SDK podhled s.v. 2,55 m, např. Knauf D112, PD odsouhl. strop. kce REI45	keram. obklad do v. min. 1,6 m + 2x nátěr (např. HET) omyvatelný bílý.	
1. 17	WC ženy nebytový prostor	2,10	keramická dlažba – protiskluznost R9/A, koef. tření min. 0,5	zavěšený SDK podhled s.v. 2,55 m, např. Knauf D112, PD odsouhl. strop. kce REI45	keram. obklad do v. min. 1,6 m + 2x nátěr (např. HET) omyvatelný bílý.	
1. 18	WC předsíňka nebytový prostor	2,30	keramická dlažba – protiskluznost R9/A, koef. tření min. 0,5	zavěšený SDK podhled s.v. 2,55 m, např. Knauf D112, PD odsouhl. strop. kce REI45	keram. obklad do v. min. 1,6 m + 2x nátěr (např. HET) omyvatelný bílý.	
1. 19	WC muži nebytový prostor	2,10	keramická dlažba – protiskluznost R9/A, koef. tření min. 0,5	zavěšený SDK podhled s.v. 2,55 m, např. Knauf D112, PD odsouhl. strop. kce REI45	keram. obklad do v. min. 1,6 m + 2x nátěr (např. HET) omyvatelný bílý.	
1. 20	úklid nebytový prostor	2,40	keramická dlažba – protiskluznost R9/A, koef. tření min. 0,5	zavěšený SDK podhled s.v. 2,55 m, např. Knauf D112, PD odsouhl. strop. kce REI45	keram. obklad do v. min. 1,6 m + 2x nátěr (např. HET) omyvatelný bílý.	
1. 21	WC ZTP nebytový prostor	3,85	keramická dlažba – protiskluznost R9/A, koef. tření min. 0,5	zavěšený SDK podhled s.v. 2,55 m, např. Knauf D112, PD odsouhl. strop. kce REI45	keram. obklad do v. min. 1,6 m + 2x nátěr (např. HET) omyvatelný bílý.	
1. 22	serverovna	2,50	keramická dlažba – protiskluznost R9/A, koef. tření min. 0,5	zavěšený SDK podhled s.v. 3,05 m, např. Knauf D112, PD odsouhl. strop. kce REI45	nátěr 2x – např. HET (bílá) + do v. min. 1,5 m omyvatelný – barva ...	po obvodu míst. soklík z keramické dlažby v. 100 mm

LEGENDA HMOT :

- – stávající konstrukce – ponechané
- – nově zděné konstrukce (zazdívky a dozdívky) z cihel plných pálených na zdící maltu M10, cihly – 1650 kg/m3, pevnost v tlaku 15 MPa.
- – nově zděné konstrukce z cihel přesných dutinových na zdící tenkovrstvou maltu, cihly – 800–850 kg/m3, pevnost v tlaku 15 N/mm2, např. broušený cihelný blok Porotherm 24, Porotherm 30 a Porotherm 38 na maltu pro tenkovrstvé zdění, např. Porotherm Profi – 10 Mpa.
- – nově zděné konstrukce tl. 190 mm z cihel přesných dutinových akustických na zdící tenkovrstvou maltu, cihly – 1000 kg/m3, pevnost v tlaku 15 N/mm2, např. akustický cihelný blok Porotherm 19 AKU, vážená laboratorní neprůzvučnost Rw – min. 54 dB, zděno na maltu pro tenkovrstvé zdění, např. Porotherm Profi – 10 Mpa.
- – nově dělicí konstrukce (příčky) tl. 100 – 150 mm z přesných pórobetonových tvárnic na tenkovrstvou maltu (lepidlo), tvárnice z autoklávovaného pórobetonu kategorie I, pevnost v tlaku min. 2,8 N/mm2.

DOKUMENTACE SKUTEČNÉHO PROVEDENÍ STAVBY k 28.2.2023

±0,000 = 396,74 m.n.m.

JURICA a.s.
ARCHITEKTURA • PROJEKTY • STAVBY

Ateliér :	Ostrov, Staré nám. 53	Projektant :	Richard Schart
AIP :	Ing. Anton Jurica	Kreslil :	Richard Schart
Ved. proj. :	Richard Schart	Kontroloval :	Ing. Anton Jurica
Investor :	Město Ostrov	Místo stavby :	Ostrov

Ateliér Ostrov : 362 62 Boží Dar 176, IČ 263 84 795, Staré náměstí 53, 363 01 Ostrov, tel. 352 644 402, 353 616 670, fax. 353 633 280

Ateliér Sokolov : Křižová 121, 356 01 Sokolov, tel. 352 624 093, 352 603 455, fax. 352 624 093

Akce : STAVEBNÍ ÚPRAVY OBJEKTU, JÁCHYMOVSKÁ ul. č.p. 225, OSTROV.

Datum :		II/2023	Číslo paré :
Zakázka č. :		31/19	
Formát :		12 A4	
Měřítko :		1:50	

Charakter stavby : Stavební úpravy
Stupeň PD : PD skutečného provedení stavby

Objekt :
Výkres : PŮDORYS 1.NP

Číslo výkresu : 31/19 - D.1.1.b - 02